

Сообщение о возможном установлении публичного сервитута

1	Министерство земельных и имущественных отношений Кабардино-Балкарской Республики (наименование уполномоченного органа, которым рассматривается ходатайство об установлении публичного сервитута)	
2	Эксплуатация существующего линейного объекта системы электроснабжения регионального значения «Воздушная линия ВЛ-110кВ, Л-1 «Машук-Залукокоаже» и его неотъемлемых технологических частей (цель установления публичного сервитута)	
3	Кадастровый номер	Адрес или иное описание местоположения земельного участка (участков), в отношении которого испрашивается публичный сервитут
	07:02:1800000:101	Кабардино-Балкарская респ, р-н Зольский, в 5,6 км. к северо-востоку от г.п. Залукокоаже в пойме реки Этоко
	07:02:1800000:104	Кабардино-Балкарская респ, р-н Зольский, в 5,6 км. к северо-востоку от г.п. Залукокоаже
	07:02:1800000:110	Кабардино-Балкарская Республика, р-н Зольский, севернее г.п. Залукокоаже
	07:02:1800000:122	Кабардино-Балкарская Республика, р-н Зольский, севернее пгт. Залукокоаже
	07:02:1800000:129	Кабардино-Балкарская Республика, р-н Зольский, северная часть г.п. Залукокоаже, участок г.п. Залукокоаже
	07:02:1800000:133	Кабардино-Балкарская Республика, р-н Зольский
	07:02:1800000:135	Кабардино-Балкарская Республика, р-н Зольский
	07:02:1800000:137	Кабардино-Балкарская Республика, р-н Зольский, севернее пос. Залукокоаже
	07:02:1800000:263	Кабардино-Балкарская Республика, р-н Зольский, севернее пос. Залукокоаже
	07:02:1800000:264	Кабардино-Балкарская Республика, р-н Зольский, севернее пос. Залукокоаже
	07:02:1800000:42	Кабардино-Балкарская Республика, р-н Зольский, севернее пгт. Залукокоаже
	07:02:1800000:117	Кабардино-Балкарская Республика, р-н Зольский, севернее г.п. Залукокоаже
	07:02:1800000:13	Кабардино-Балкарская Респ., Зольский район, к северо-востоку от пос. Залукокоаже
	07:02:0000000:5607	Кабардино-Балкарская Республика, р-н Зольский, северо-западнее пос. Залукокоаже
4	Министерство земельных и имущественных отношений Кабардино-Балкарской Республики 360051, Кабардино-Балкарская Республика, г. Нальчик, проспект Ленина, 27 тел. +7 (8662) 40-00-39, сайт: https://minimush.kbr.ru ; E-mail: mgi@kbr.ru , Местная администрация Зольского муниципального района Кабардино-Балкарской Республики 361700, Кабардино-Балкарская Республика, п. Залукокоаже, ул. Комсомольская, 89, тел.: +7 (866) 374-17-99, сайт: https://zolskiy.kbr.ru/; E-mail: zolskiy_r@kbr.ru Правообладатели земельных участков, в отношении которых испрашивается публичный сервитут (если их права не зарегистрированы в ЕГРН), в течение 15 дней со дня опубликования настоящего сообщения, подают в Министерство земельных и имущественных отношений Кабардино-Балкарской Республики заявление об учете их прав с приложением копий документов, подтверждающих эти права. В заявлении указывается способ связи с правообладателем, в том числе почтовый адрес и (или) адрес электронной почты. (адреса, по которому заинтересованные лица могут ознакомиться с поступившим ходатайством об установлении публичного сервитута и прилагаемым к нему описанием местоположения границ публичного сервитута, подать заявления об учете прав на земельные участки, а также срок подачи указанных заявлений, время приема заинтересованных лиц для ознакомления с поступившим ходатайством об установлении публичного сервитута)	

5	1) https://minimush.kbr.ru 2) https://zolskiy.kbr.ru/ (официальные сайты в информационно - телекоммуникационной сети «Интернет», на которых размещается сообщение о поступившем ходатайстве об установлении публичного сервитута с описанием местоположения границ публичного сервитута)
6	1. пункт 3 подпункт «л» Приказа Минэкономразвития России от 10.10.2018 № 542 реквизиты правоустанавливающих или правоудостоверяющих документов на сооружение в целях установления публичного сервитута в отношении существующего сооружения для его реконструкции или эксплуатации. 2. свидетельство о государственной регистрации права от 16.10.2008 серия 07-AB № 018245 на Сооружение - Воздушную линию ВЛ-110кВ, Л-1 «Машук-Залукокоаже», общая протяженность 5936,70 кв.м, инв. № 1093, лит. Е, количество опор - 56 шт., условный номер: 07:02:01:07687:001, адрес объекта: Кабардино-Балкарская республика, Зольский район (запись о государственной регистрации права от 16.10.2008 № 07-07-08/010/2008-001).
7	1) https://minimush.kbr.ru 2) https://zolskiy.kbr.ru/ (сведения об официальных сайтах в информационно-телекоммуникационной сети «Интернет», на которых размещены утвержденные документы территориального планирования, документация по планировке территории, инвестиционная программа субъекта естественных монополий)
8	ПАО «Россети Северный Кавказ» Публичное акционерное общество Ставропольский край, г. Пятигорск, ул. Подстанционная, д.13а
9	Графическое описание местоположения границ публичного сервитута, а также перечень координат характерных точек этих границ прилагается к сообщению (описание местоположения границ публичного сервитута)






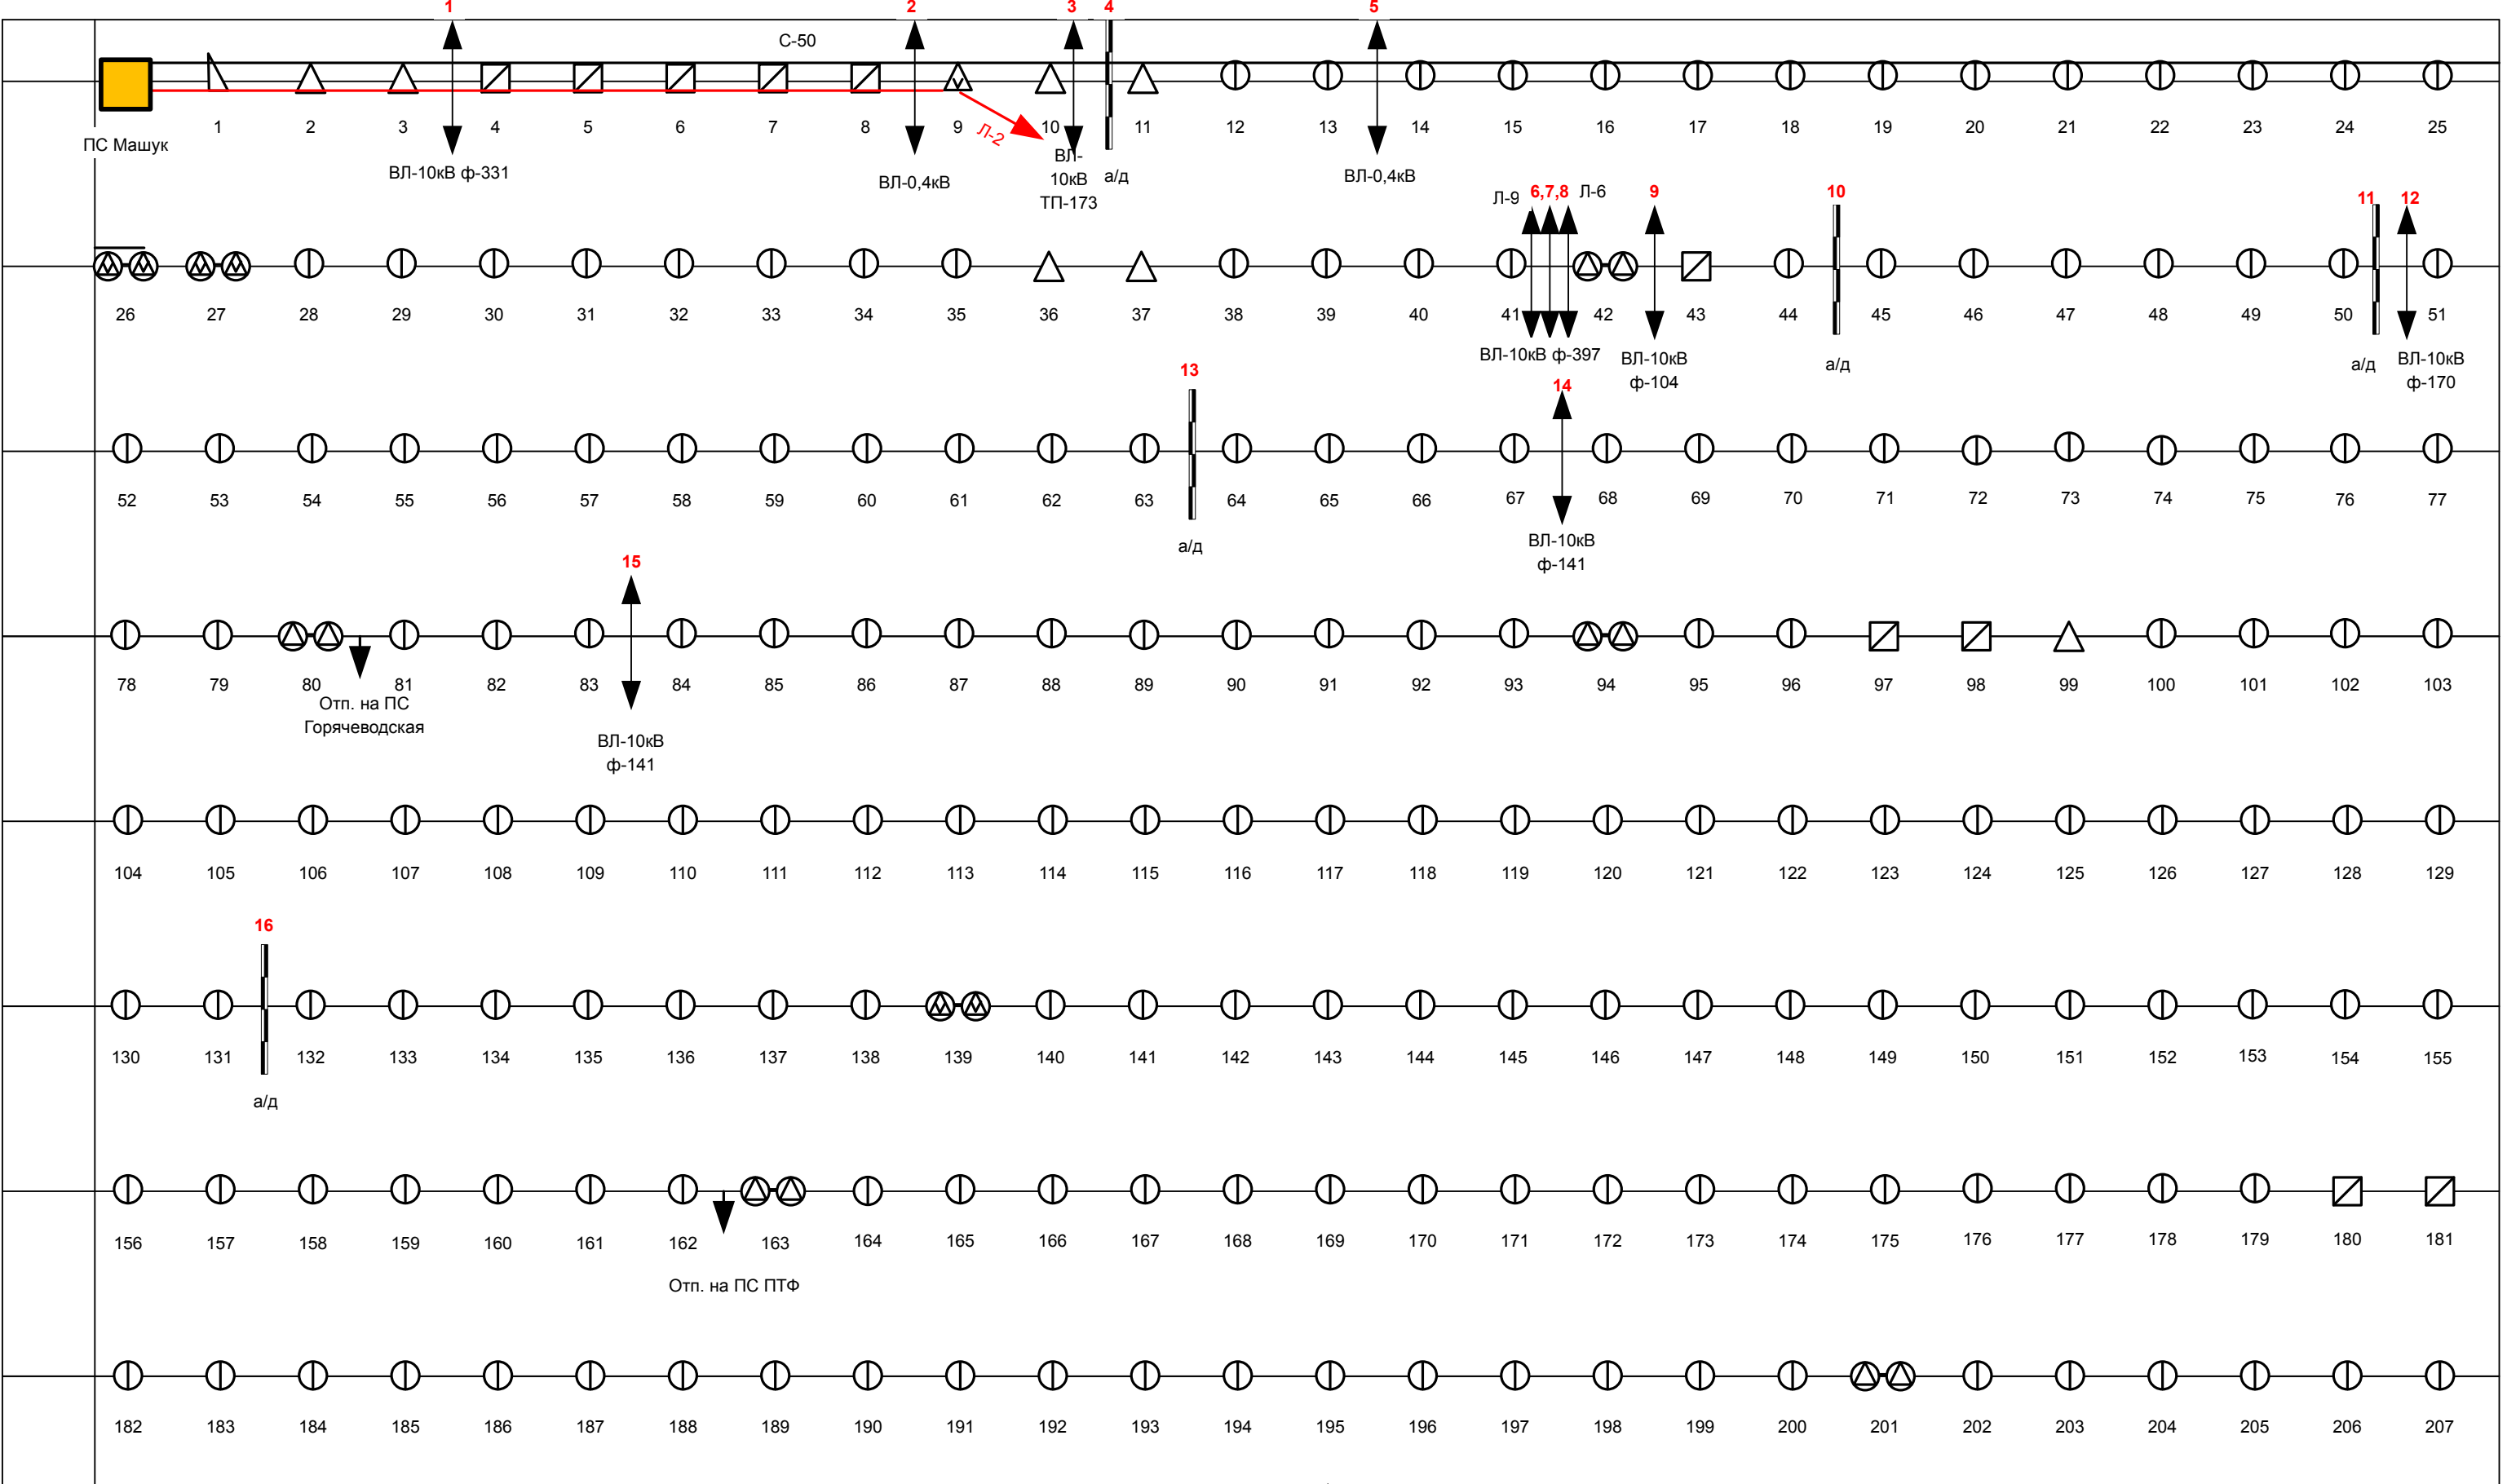


Таблица учета внесения изменений в схему					
№ п/п	Дата	Краткое смодержание изменений в схемах	Наименование нормативно-распорядительного документа	Подпись лица внесшего изменения и расшифровка Ф.И.О.	Подпись руководителя структурного подразделения

Филиал ПАО «Россети Северный Кавказ»-«Ставропольэнерго» Центральные эл.сети			
Исполнительная схема первичных электрических соединений Л-1 (ВЛ-110 кВ Машук-Залукокоже с отпайками)			
Главный инженер ЦЭС	В. Ю. Переяслов		13.10.2020
Начальник Службы линий	И. А. Цупко		13.10.2020
Инженер Службы линий	И. В. Губина		13.10.2020

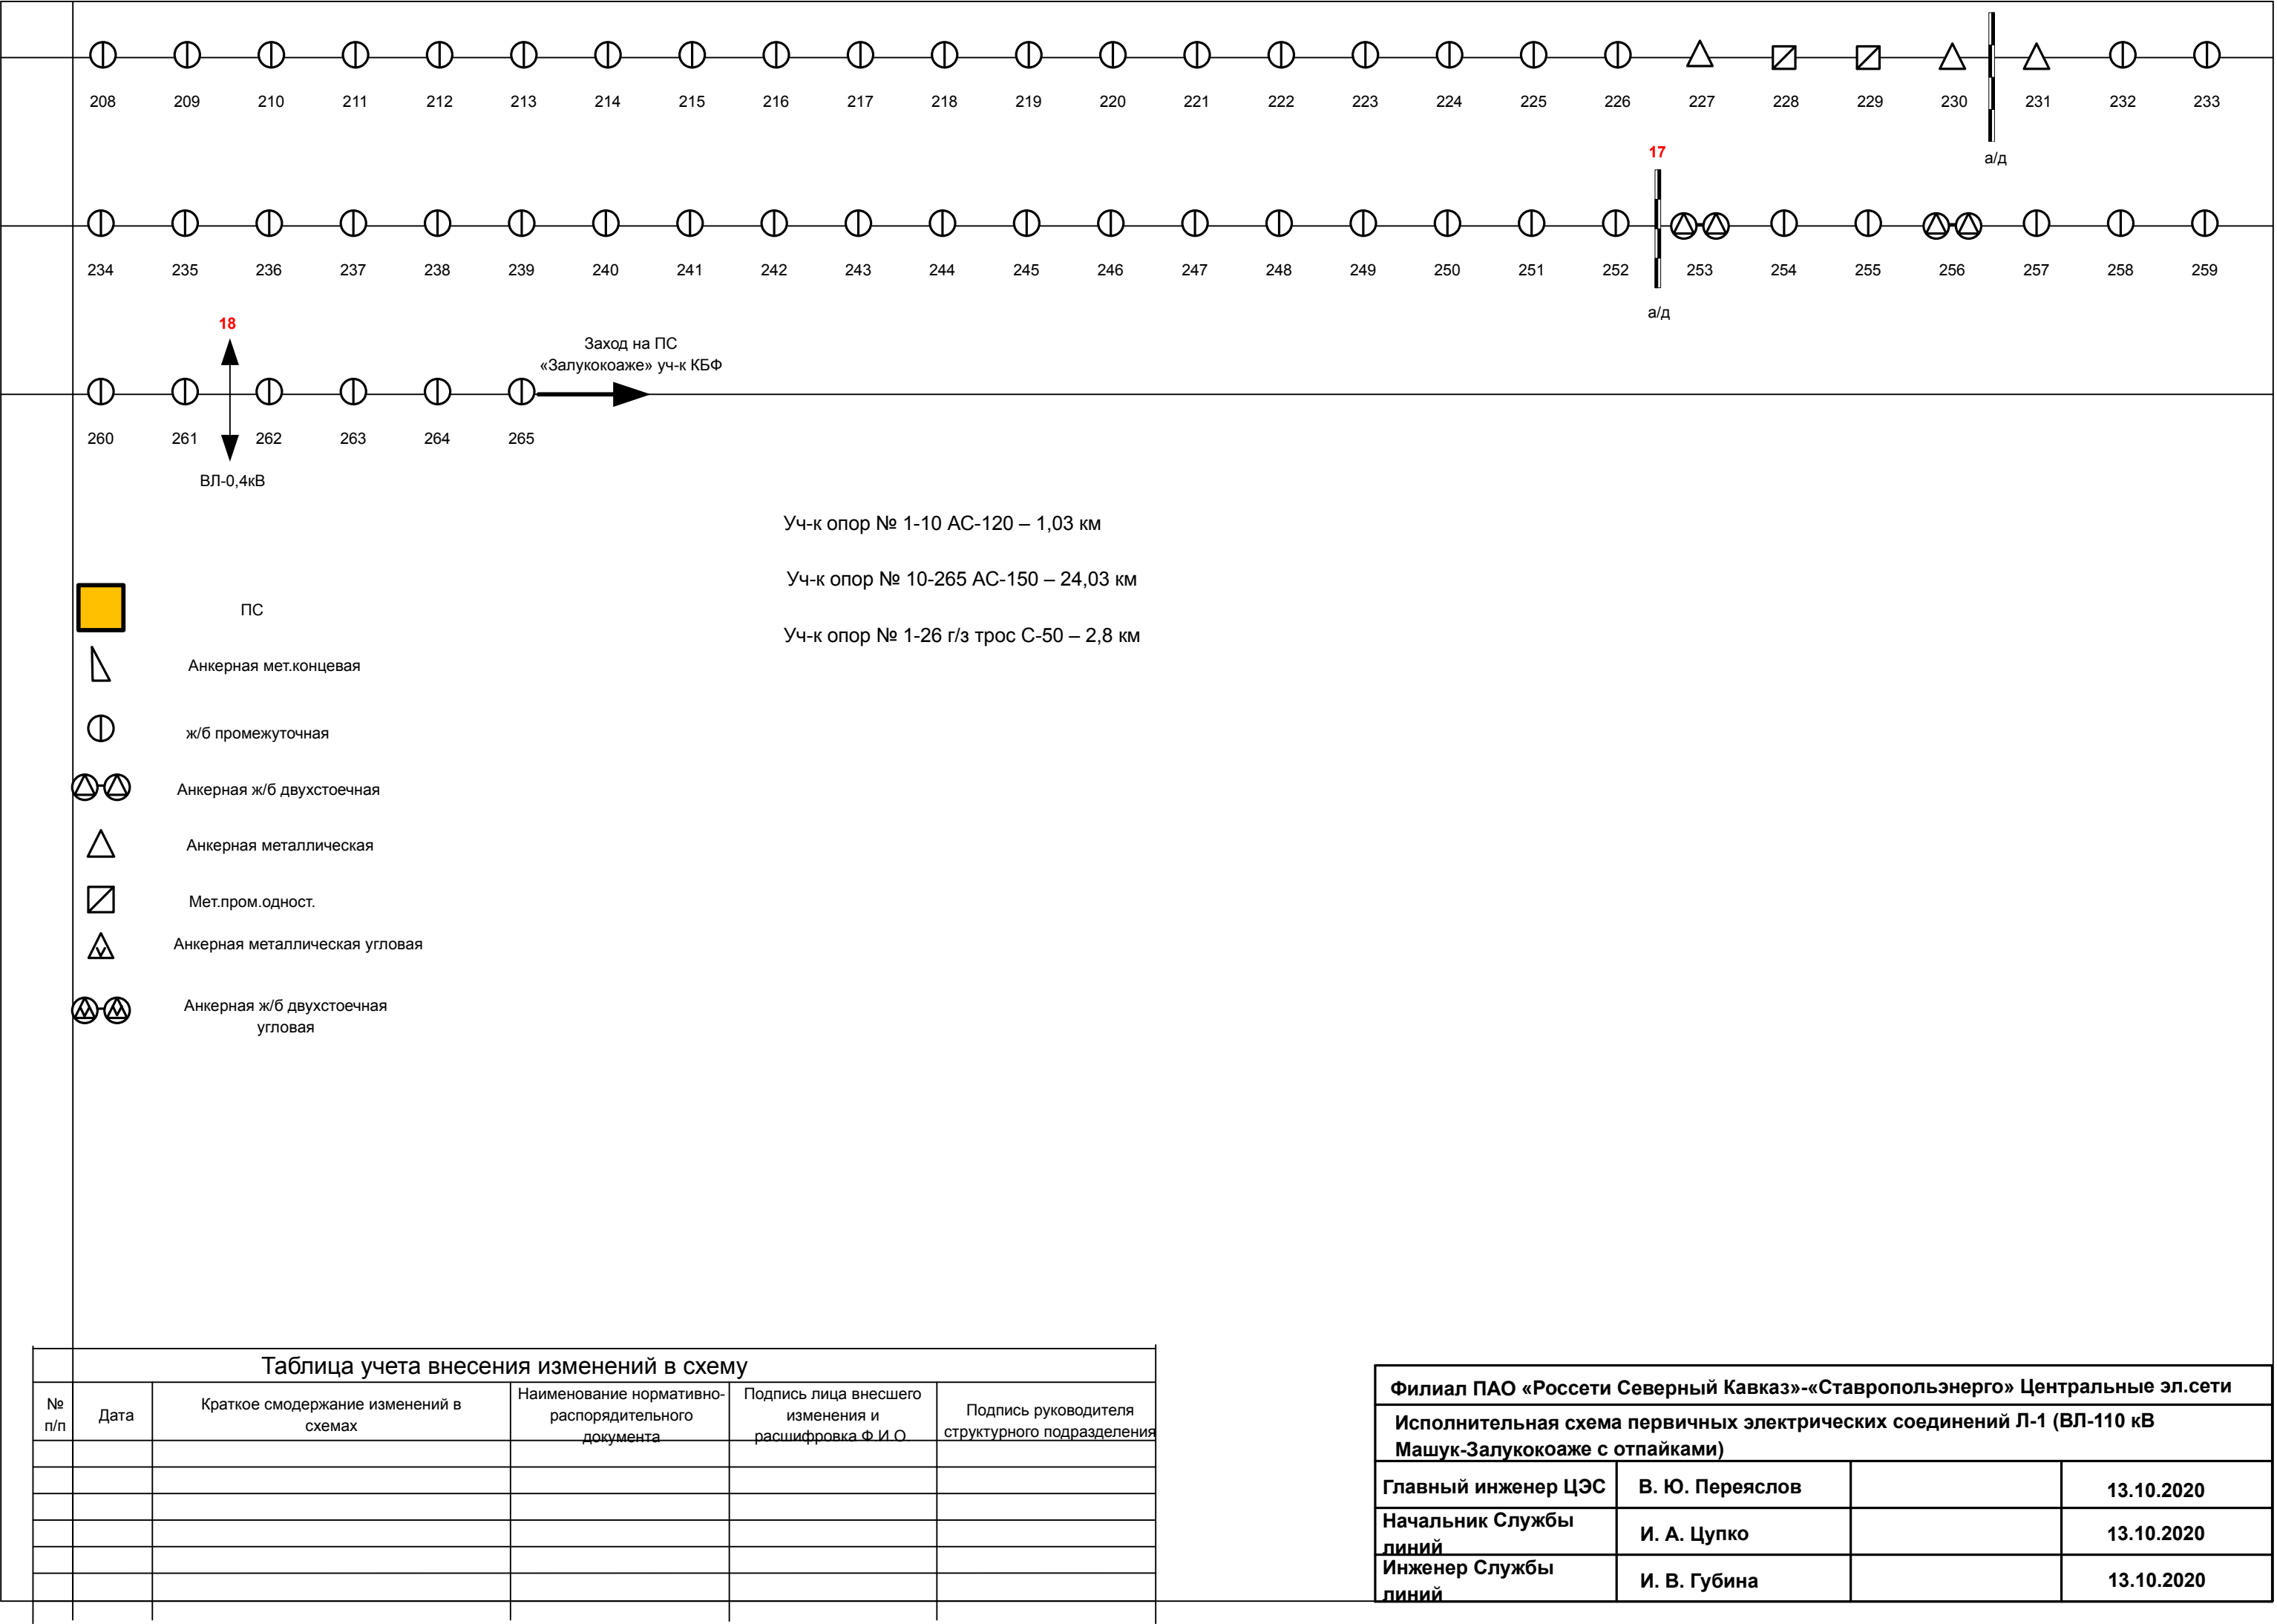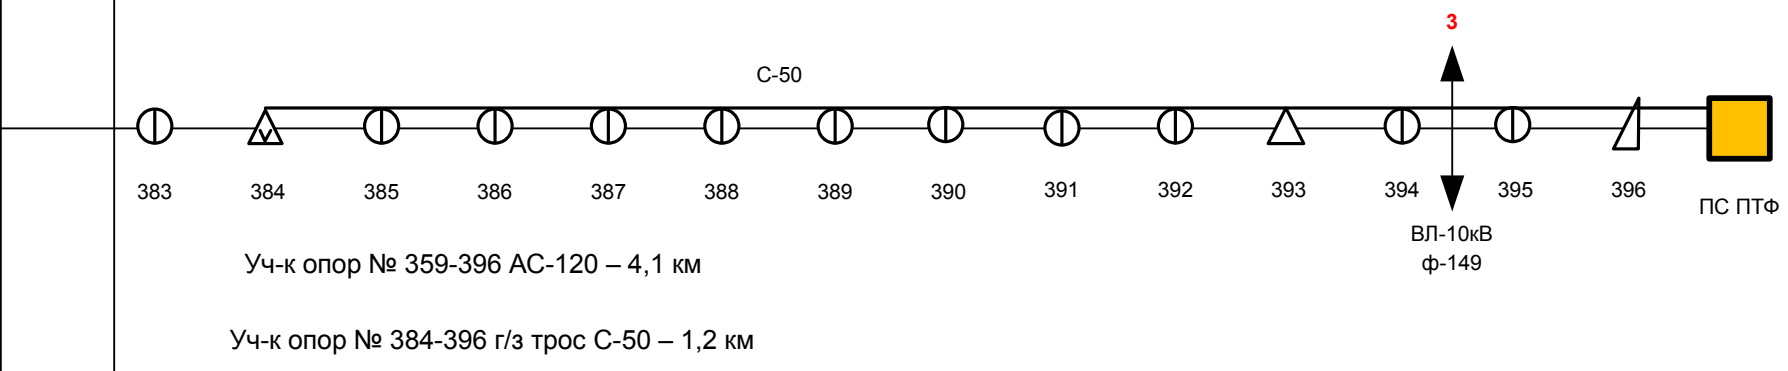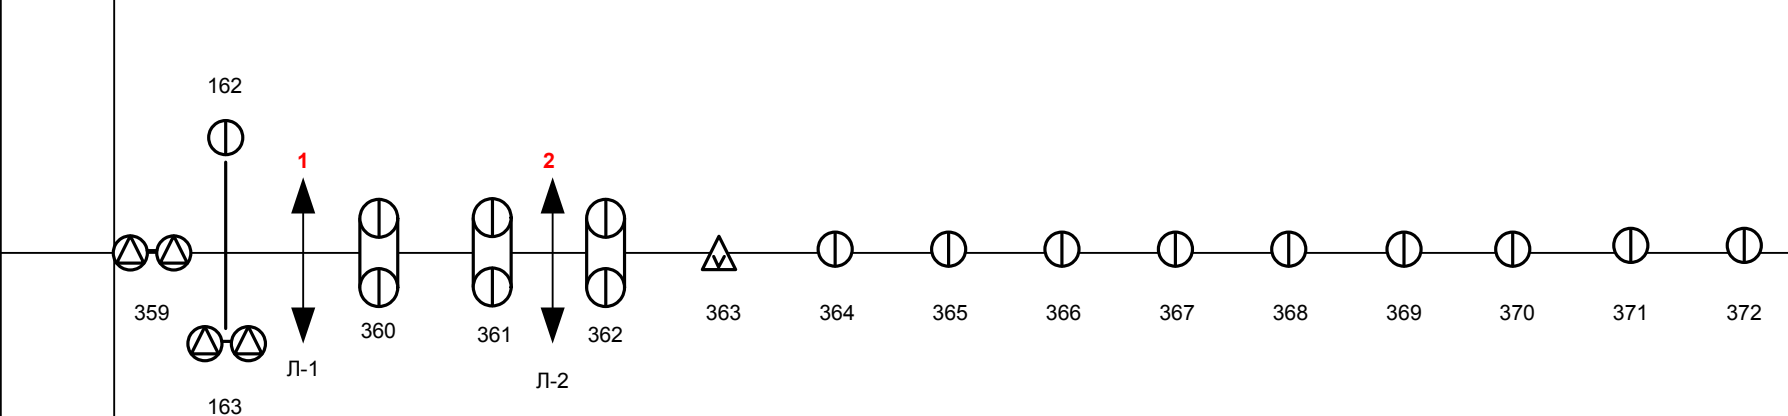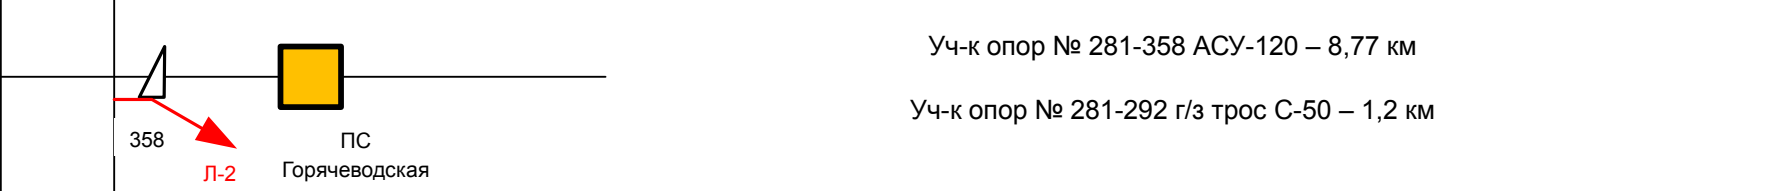

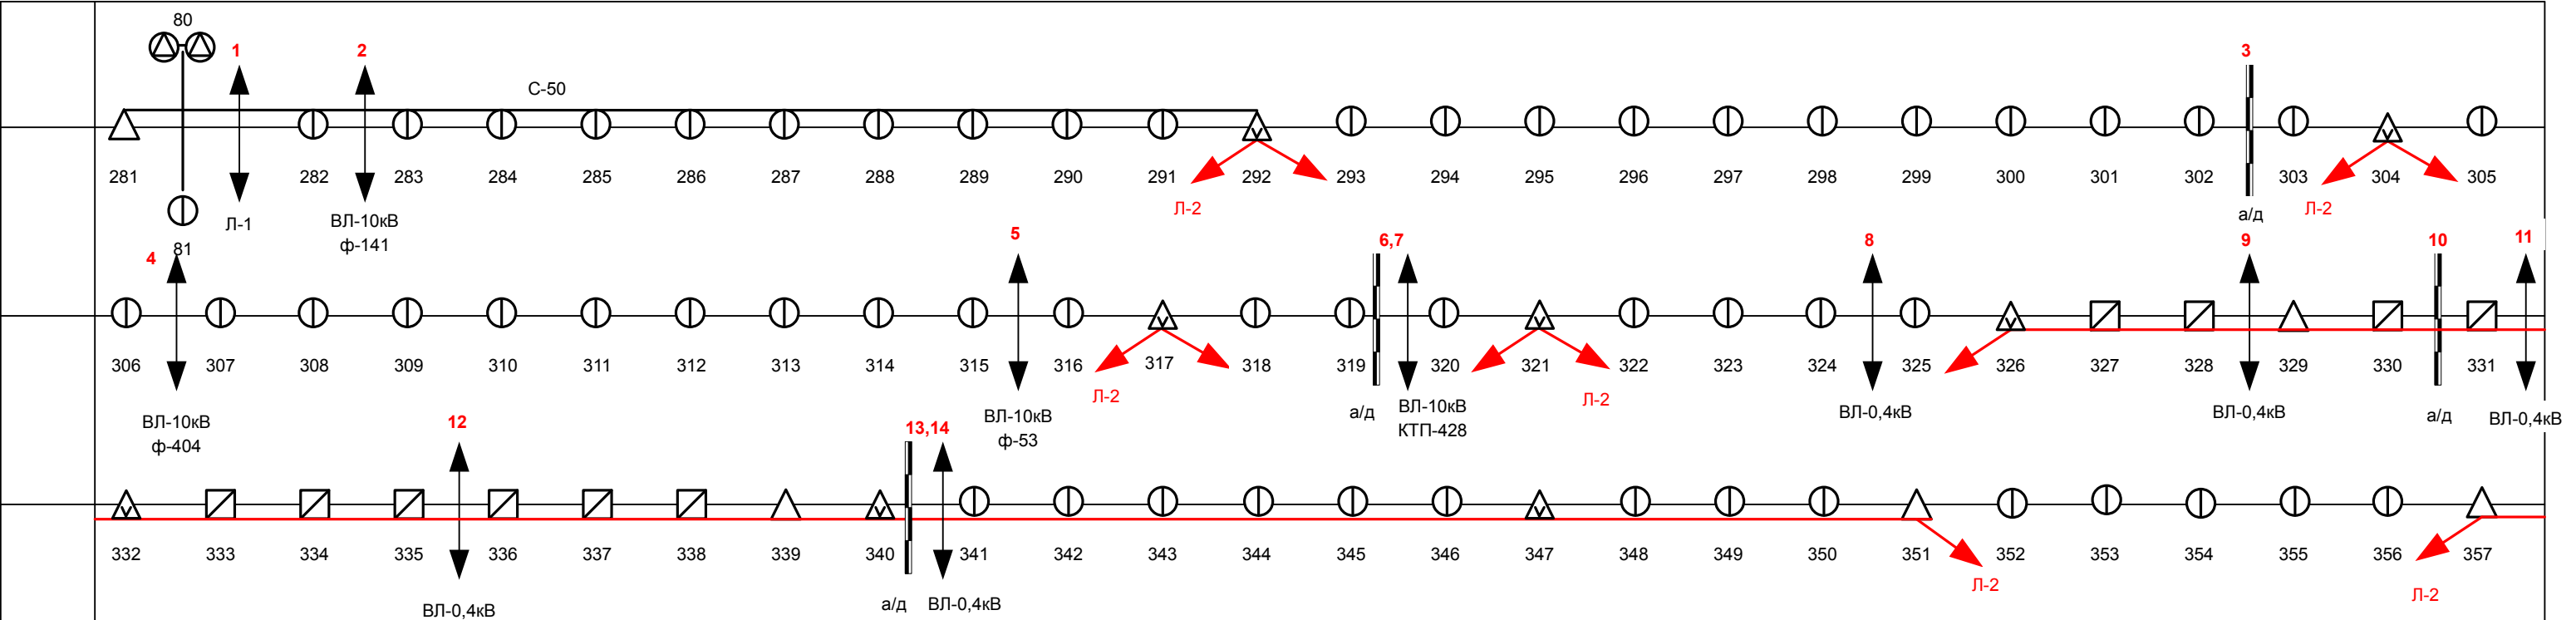

Филиал ПАО «Россети Северный Кавказ»-«Ставропольэнерго» Центральные эл.сети			
Исполнительная схема первичных электрических соединений Л-1 (отпайка на ПС Горячеводская)			
Главный инженер ЦЭС	В. Ю. Переяслов		13.10.2020
Начальник Службы линий	И. А. Цупко		13.10.2020
Инженер Службы линий	И. В. Губина		13.10.2020

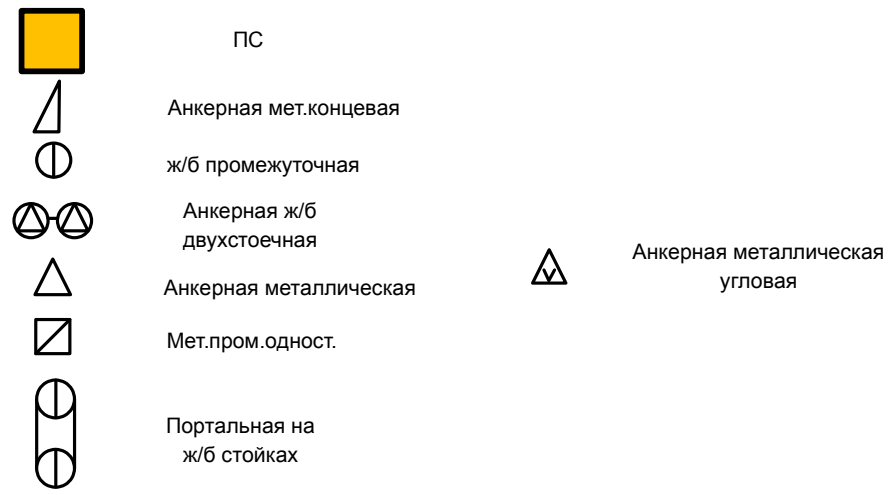


Таблица учета внесения изменений в схему					
№ п/п	Дата	Краткое смодержание изменений в схемах	Наименование нормативно-распорядительного документа	Подпись лица внесшего изменения и расшифровка Ф.И.О.	Подпись руководителя структурного подразделения

Филиал ПАО «Россети Северный Кавказ»-«Ставропольэнерго», Центральные эл.сети			
Исполнительная схема первичных электрических соединений Л-1 (отпайка на ПС ПТФ)			
Главный инженер ЦЭС	В. Ю. Переяслов		13.10.2020
Начальник Службы линий	И. А. Цупко		13.10.2020
Инженер Службы линий	И. В. Губина		13.10.2020

ГРАФИЧЕСКОЕ ОПИСАНИЕ

местоположения границ населенных пунктов, территориальных зон,
особо охраняемых природных территорий,
зон с особыми условиями использования территории

Публичный сервитут в отношении земель и земельных участков в целях эксплуатации
существующего линейного объекта системы электроснабжения регионального значения
«Воздушная линия ВЛ-110кВ, Л-1 «Машук-Залукокоаже» и его неотъемлемых технологических
частей

(наименование объекта, местоположение границ которого описано (далее - объект))

ГРАФИЧЕСКОЕ ОПИСАНИЕ

местоположения границ населенных пунктов, территориальных зон,
особо охраняемых природных территорий,
зон с особыми условиями использования территории

**Публичный сервитут в отношении земель и земельных участков в целях эксплуатации
существующего линейного объекта системы электроснабжения регионального значения
«Воздушная линия ВЛ-110кВ, Л-1 «Машук-Залукокоаже» и его неотъемлемых
технологических частей**

(наименование объекта, местоположение границ которого описано)

№ п/п	Содержание	Номера листов
1	2	3
1	Сведения об объекте	
2	Сведения о местоположении границ объекта	
3	Сведения о местоположении измененных (уточненных) границ объекта	
4	Схема расположения границ публичного сервитута	

ГРАФИЧЕСКОЕ ОПИСАНИЕ местоположения границ населенных пунктов, территориальных зон, особо охраняемых природных территорий, зон с особыми условиями использования территории Публичный сервитут в отношении земель и земельных участков в целях эксплуатации существующего линейного объекта системы электроснабжения регионального значения «Воздушная линия ВЛ-110кВ, Л-1 «Машук-Залукокоаже» и его неотъемлемых технологических частей (наименование объекта, местоположение границ которого описано)		
Сведения об объекте		
№ п/п	Характеристики объекта	Описание характеристик
1	2	3
1	Местоположение объекта	Кабардино-Балкарская Республика, р-н Зольский
2	Площадь объекта $\pm$ величина погрешности определения площади ($P \pm \Delta P$)	54591 $\pm$ 82 кв.м
3	Иные характеристики объекта	Публичный сервитут в отношении земель и земельных участков в целях эксплуатации существующего линейного объекта системы электроснабжения регионального значения «Воздушная линия ВЛ-110кВ, Л-1 «Машук-Залукокоаже» и его неотъемлемых технологических частей, сроком на 49 лет в интересах публичного акционерного общества «Россети Северный Кавказ». Почтовый адрес ПАО «Россети Северный Кавказ»: Российская Федерация, 357506, Ставропольский край, г. Пятигорск, ул. Подстанционная, д. 13 А. Адрес электронной почты ПАО «Россети Северный Кавказ»: info@rossetisk.ru

ГРАФИЧЕСКОЕ ОПИСАНИЕ местоположения границ населенных пунктов, территориальных зон, особо охраняемых природных территорий, зон с особыми условиями использования территории Публичный сервитут в отношении земель и земельных участков в целях эксплуатации существующего линейного объекта системы электроснабжения регионального значения «Воздушная линия ВЛ-110кВ, Л-1 «Машук-Залукокоаже» и его неотъемлемых технологических частей (наименование объекта, местоположение границ которого описано)					
Сведения о местоположении границ объекта					
1. Система координат <i>МСК-07</i>					
2. Сведения о характерных точках границ объекта					
Обозначение характерных точек границ	Координаты, м		Метод определения координат характерной точки	Средняя квадратическая погрешность положения характерной точки (M _t), м	Описание обозначения точки на местности (при наличии)
	X	Y			
1	2	3	4	5	6
1	558410,61	237486,66	Геодезический метод	0,10	—
2	558411,91	237496,39	Геодезический метод	0,10	—
3	558380,99	237520,24	Геодезический метод	0,10	—
4	558311,00	237576,04	Геодезический метод	0,10	—
5	558240,40	237631,64	Геодезический метод	0,10	—
6	558170,99	237686,29	Геодезический метод	0,10	—
7	558098,73	237742,95	Геодезический метод	0,10	—
8	558051,59	237779,19	Геодезический метод	0,10	—
9	557956,01	237855,08	Геодезический метод	0,10	—
10	557891,06	237907,93	Геодезический метод	0,10	—
11	557821,06	237963,68	Геодезический метод	0,10	—
12	557761,14	238011,45	Геодезический метод	0,10	—
13	557678,83	238075,70	Геодезический метод	0,10	—
14	557481,72	238230,88	Геодезический метод	0,10	—
15	557397,79	238294,70	Геодезический метод	0,10	—
16	557321,39	238354,80	Геодезический метод	0,10	—
17	557242,39	238416,25	Геодезический метод	0,10	—
18	557172,85	238470,14	Геодезический метод	0,10	—

ГРАФИЧЕСКОЕ ОПИСАНИЕ местоположения границ населенных пунктов, территориальных зон, особо охраняемых природных территорий, зон с особыми условиями использования территории Публичный сервитут в отношении земель и земельных участков в целях эксплуатации существующего линейного объекта системы электроснабжения регионального значения «Воздушная линия ВЛ-110кВ, Л-1 «Машук-Залукокоаже» и его неотъемлемых технологических частей (наименование объекта, местоположение границ которого описано)					
Сведения о местоположении границ объекта					
1	2	3	4	5	6
19	557104,55	238524,99	Геодезический метод	0,10	—
20	557036,40	238578,84	Геодезический метод	0,10	—
21	556968,40	238632,39	Геодезический метод	0,10	—
22	556900,05	238686,35	Геодезический метод	0,10	—
23	556832,00	238739,75	Геодезический метод	0,10	—
24	556763,65	238793,34	Геодезический метод	0,10	—
25	556692,94	238849,20	Геодезический метод	0,10	—
26	556621,90	238904,60	Геодезический метод	0,10	—
27	556550,65	238960,85	Геодезический метод	0,10	—
28	556480,20	239016,04	Геодезический метод	0,10	—
29	556409,60	239071,80	Геодезический метод	0,10	—
30	556337,69	239128,30	Геодезический метод	0,10	—
31	556268,40	239182,00	Геодезический метод	0,10	—
32	556196,51	239238,69	Геодезический метод	0,10	—
33	556126,06	239294,54	Геодезический метод	0,10	—
34	556056,06	239350,53	Геодезический метод	0,10	—
35	555987,50	239401,35	Геодезический метод	0,10	—
36	555920,65	239456,25	Геодезический метод	0,10	—
37	555850,25	239511,55	Геодезический метод	0,10	—
38	555774,29	239571,36	Геодезический метод	0,10	—
39	555703,20	239626,50	Геодезический метод	0,10	—
40	555632,87	239682,54	Геодезический метод	0,10	—
41	555562,79	239738,96	Геодезический метод	0,10	—

ГРАФИЧЕСКОЕ ОПИСАНИЕ местоположения границ населенных пунктов, территориальных зон, особо охраняемых природных территорий, зон с особыми условиями использования территории Публичный сервитут в отношении земель и земельных участков в целях эксплуатации существующего линейного объекта системы электроснабжения регионального значения «Воздушная линия ВЛ-110кВ, Л-1 «Машук-Залукокоаже» и его неотъемлемых технологических частей (наименование объекта, местоположение границ которого описано)					
Сведения о местоположении границ объекта					
1	2	3	4	5	6
42	555493,39	239792,36	Геодезический метод	0,10	—
43	555422,24	239848,16	Геодезический метод	0,10	—
44	555351,80	239902,60	Геодезический метод	0,10	—
45	555282,30	239958,25	Геодезический метод	0,10	—
46	555212,50	240013,20	Геодезический метод	0,10	—
47	555142,15	240068,25	Геодезический метод	0,10	—
48	555071,95	240123,40	Геодезический метод	0,10	—
49	555001,99	240178,31	Геодезический метод	0,10	—
50	554930,81	240233,55	Геодезический метод	0,10	—
51	554860,39	240290,01	Геодезический метод	0,10	—
52	554790,30	240344,40	Геодезический метод	0,10	—
53	554720,20	240399,45	Геодезический метод	0,10	—
54	554649,50	240454,60	Геодезический метод	0,10	—
55	554577,95	240511,10	Геодезический метод	0,10	—
56	554505,45	240567,96	Геодезический метод	0,10	—
57	554434,05	240623,76	Геодезический метод	0,10	—
58	554362,85	240679,96	Геодезический метод	0,10	—
59	554291,96	240735,30	Геодезический метод	0,10	—
60	554227,02	240787,80	Геодезический метод	0,10	—
61	554226,53	240788,09	Геодезический метод	0,10	—
62	554106,10	240838,19	Геодезический метод	0,10	—
63	553986,31	240887,77	Геодезический метод	0,10	—
64	553871,22	240939,05	Геодезический метод	0,10	—

ГРАФИЧЕСКОЕ ОПИСАНИЕ местоположения границ населенных пунктов, территориальных зон, особо охраняемых природных территорий, зон с особыми условиями использования территории Публичный сервитут в отношении земель и земельных участков в целях эксплуатации существующего линейного объекта системы электроснабжения регионального значения «Воздушная линия ВЛ-110кВ, Л-1 «Машук-Залукокоаже» и его неотъемлемых технологических частей (наименование объекта, местоположение границ которого описано)					
Сведения о местоположении границ объекта					
1	2	3	4	5	6
65	553854,20	241079,07	Геодезический метод	0,10	—
66	553853,95	241079,83	Геодезический метод	0,10	—
67	553853,43	241080,42	Геодезический метод	0,10	—
68	553797,90	241122,78	Геодезический метод	0,10	—
69	553726,62	241179,74	Геодезический метод	0,10	—
70	553685,19	241211,62	Геодезический метод	0,10	—
71	553655,63	241223,65	Геодезический метод	0,10	—
72	553721,47	241172,98	Геодезический метод	0,10	—
73	553792,56	241116,09	Геодезический метод	0,10	—
74	553839,82	241073,41	Геодезический метод	0,10	—
75	553859,41	240929,24	Геодезический метод	0,10	—
76	553859,66	240928,51	Геодезический метод	0,10	—
77	553860,66	240927,65	Геодезический метод	0,10	—
78	553983,02	240879,93	Геодезический метод	0,10	—
79	554102,54	240829,06	Геодезический метод	0,10	—
80	554220,74	240776,61	Геодезический метод	0,10	—
81	554286,72	240728,59	Геодезический метод	0,10	—
82	554357,58	240673,26	Геодезический метод	0,10	—
83	554428,79	240617,06	Геодезический метод	0,10	—
84	554500,24	240561,26	Геодезический метод	0,10	—
85	554572,68	240504,41	Геодезический метод	0,10	—
86	554644,24	240447,90	Геодезический метод	0,10	—
87	554714,99	240392,75	Геодезический метод	0,10	—

ГРАФИЧЕСКОЕ ОПИСАНИЕ местоположения границ населенных пунктов, территориальных зон, особо охраняемых природных территорий, зон с особыми условиями использования территории Публичный сервитут в отношении земель и земельных участков в целях эксплуатации существующего линейного объекта системы электроснабжения регионального значения «Воздушная линия ВЛ-110кВ, Л-1 «Машук-Залукокоаже» и его неотъемлемых технологических частей (наименование объекта, местоположение границ которого описано)					
Сведения о местоположении границ объекта					
1	2	3	4	5	6
88	554785,09	240337,70	Геодезический метод	0,10	—
89	554855,13	240283,31	Геодезический метод	0,10	—
90	554925,54	240226,85	Геодезический метод	0,10	—
91	554996,79	240171,60	Геодезический метод	0,10	—
92	555066,68	240116,70	Геодезический метод	0,10	—
93	555136,89	240061,55	Геодезический метод	0,10	—
94	555207,23	240006,50	Геодезический метод	0,10	—
95	555277,02	239951,61	Геодезический метод	0,10	—
96	555346,54	239895,89	Геодезический метод	0,10	—
97	555417,04	239841,45	Геодезический метод	0,10	—
98	555488,20	239785,64	Геодезический метод	0,10	—
99	555557,53	239732,26	Геодезический метод	0,10	—
100	555627,52	239675,91	Геодезический метод	0,10	—
101	555697,94	239619,80	Геодезический метод	0,10	—
102	555769,08	239564,65	Геодезический метод	0,10	—
103	555844,98	239504,85	Геодезический метод	0,10	—
104	555915,31	239449,62	Геодезический метод	0,10	—
105	555982,27	239394,66	Геодезический метод	0,10	—
106	556048,40	239341,86	Геодезический метод	0,10	—
107	556120,80	239287,89	Геодезический метод	0,10	—
108	556191,23	239232,00	Геодезический метод	0,10	—
109	556263,19	239175,29	Геодезический метод	0,10	—
110	556332,48	239121,60	Геодезический метод	0,10	—

ГРАФИЧЕСКОЕ ОПИСАНИЕ местоположения границ населенных пунктов, территориальных зон, особо охраняемых природных территорий, зон с особыми условиями использования территории Публичный сервитут в отношении земель и земельных участков в целях эксплуатации существующего линейного объекта системы электроснабжения регионального значения «Воздушная линия ВЛ-110кВ, Л-1 «Машук-Залукокоаже» и его неотъемлемых технологических частей (наименование объекта, местоположение границ которого описано)					
Сведения о местоположении границ объекта					
1	2	3	4	5	6
111	556404,33	239065,10	Геодезический метод	0,10	—
112	556474,93	239009,35	Геодезический метод	0,10	—
113	556545,38	238954,15	Геодезический метод	0,10	—
114	556616,63	238897,90	Геодезический метод	0,10	—
115	556687,68	238842,50	Геодезический метод	0,10	—
116	556758,38	238786,65	Геодезический метод	0,10	—
117	556826,73	238733,05	Геодезический метод	0,10	—
118	556894,78	238679,65	Геодезический метод	0,10	—
119	556963,13	238625,70	Геодезический метод	0,10	—
120	557031,12	238572,15	Геодезический метод	0,10	—
121	557099,27	238518,36	Геодезический метод	0,10	—
122	557167,59	238463,44	Геодезический метод	0,10	—
123	557237,19	238409,54	Геодезический метод	0,10	—
124	557316,18	238348,10	Геодезический метод	0,10	—
125	557392,57	238288,00	Геодезический метод	0,10	—
126	557476,43	238221,64	Геодезический метод	0,10	—
127	557673,34	238067,78	Геодезический метод	0,10	—
128	557755,88	238004,75	Геодезический метод	0,10	—
129	557815,76	237957,05	Геодезический метод	0,10	—
130	557885,71	237901,31	Геодезический метод	0,10	—
131	557950,67	237848,45	Геодезический метод	0,10	—
132	558046,39	237772,48	Геодезический метод	0,10	—
133	558093,53	237736,24	Геодезический метод	0,10	—

ГРАФИЧЕСКОЕ ОПИСАНИЕ местоположения границ населенных пунктов, территориальных зон, особо охраняемых природных территорий, зон с особыми условиями использования территории Публичный сервитут в отношении земель и земельных участков в целях эксплуатации существующего линейного объекта системы электроснабжения регионального значения «Воздушная линия ВЛ-110кВ, Л-1 «Машук-Залукокоаже» и его неотъемлемых технологических частей (наименование объекта, местоположение границ которого описано)					
Сведения о местоположении границ объекта					
1	2	3	4	5	6
134	558165,72	237679,60	Геодезический метод	0,10	—
135	558235,12	237624,95	Геодезический метод	0,10	—
136	558305,72	237569,35	Геодезический метод	0,10	—
137	558375,74	237513,58	Геодезический метод	0,10	—
1	558410,61	237486,66	Геодезический метод	0,10	—
3. Сведения о характерных точках части (частей) границы объекта					
Обозначение характерных точек части границы	Координаты, м		Метод определения координат характерной точки	Средняя квадратическая погрешность положения характерной точки (M _p), м	Описание обозначения точки на местности (при наличии)
	X	Y			
1	2	3	4	5	6
Часть № —					
—	—	—	—	—	—

ГРАФИЧЕСКОЕ ОПИСАНИЕ местоположения границ населенных пунктов, территориальных зон, особо охраняемых природных территорий, зон с особыми условиями использования территории Публичный сервитут в отношении земель и земельных участков в целях эксплуатации существующего линейного объекта системы электроснабжения регионального значения «Воздушная линия ВЛ-110кВ, Л-1 «Машук-Залукокоаже» и его неотъемлемых технологических частей (наименование объекта, местоположение границ которого описано)							
Сведения о местоположении измененных (уточненных) границ объекта							
1. Система координат —							
2. Сведения о характерных точках границ объекта							
Обозначение характерных точек границ	Существующие координаты, м		Измененные (уточненные) координаты, м		Метод определения координат характерной точки	Средняя квадратическая погрешность положения характерной точки (M _t), м	Описание обозначения точки на местности (при наличии)
	X	Y	X	Y			
1	2	3	4	5	6	7	8
—	—	—	—	—	—	—	—
3. Сведения о характерных точках части (частей) границы объекта							
Часть № —							
Обозначение характерных точек границ	Существующие координаты, м		Измененные (уточненные) координаты, м		Метод определения координат характерной точки	Средняя квадратическая погрешность положения характерной точки (M _t), м	Описание обозначения точки на местности (при наличии)
	X	Y	X	Y			
1	2	3	4	5	6	7	8
—	—	—	—	—	—	—	—

ГРАФИЧЕСКОЕ ОПИСАНИЕ

местоположения границ населенных пунктов, территориальных зон,
особо охраняемых природных территорий,
зон с особыми условиями использования территории

**Публичный сервитут в отношении земель и земельных участков в целях эксплуатации
существующего линейного объекта системы электроснабжения регионального значения
«Воздушная линия ВЛ-110кВ, Л-1 «Машук-Залукокоаже» и его неотъемлемых
технологических частей**

(наименование объекта, местоположение границ которого описано)

Схема расположения границ публичного сервитута

Основной лист



Масштаб 1: 39425

Используемые условные знаки и обозначения:



— область выносного листа,

23

— номер выносного листа.

Остальные используемые условные знаки и обозначения приведены на отдельной странице в конце раздела.

Подпись *Данильченко Ю. А.* Дата 8 ноября 2023 г.

Место для оттиска печати (при наличии) лица, составившего описание местоположения границ объекта



ГРАФИЧЕСКОЕ ОПИСАНИЕ


местоположения границ населенных пунктов, территориальных зон,
особо охраняемых природных территорий,
зон с особыми условиями использования территории

**Публичный сервитут в отношении земель и земельных участков в целях эксплуатации
существующего линейного объекта системы электроснабжения регионального значения
«Воздушная линия ВЛ-110кВ, Л-1 «Машук-Залукокоаже» и его неотъемлемых
технологических частей**

(наименование объекта, местоположение границ которого описано)

Схема расположения границ публичного сервитута

Выносной лист №1

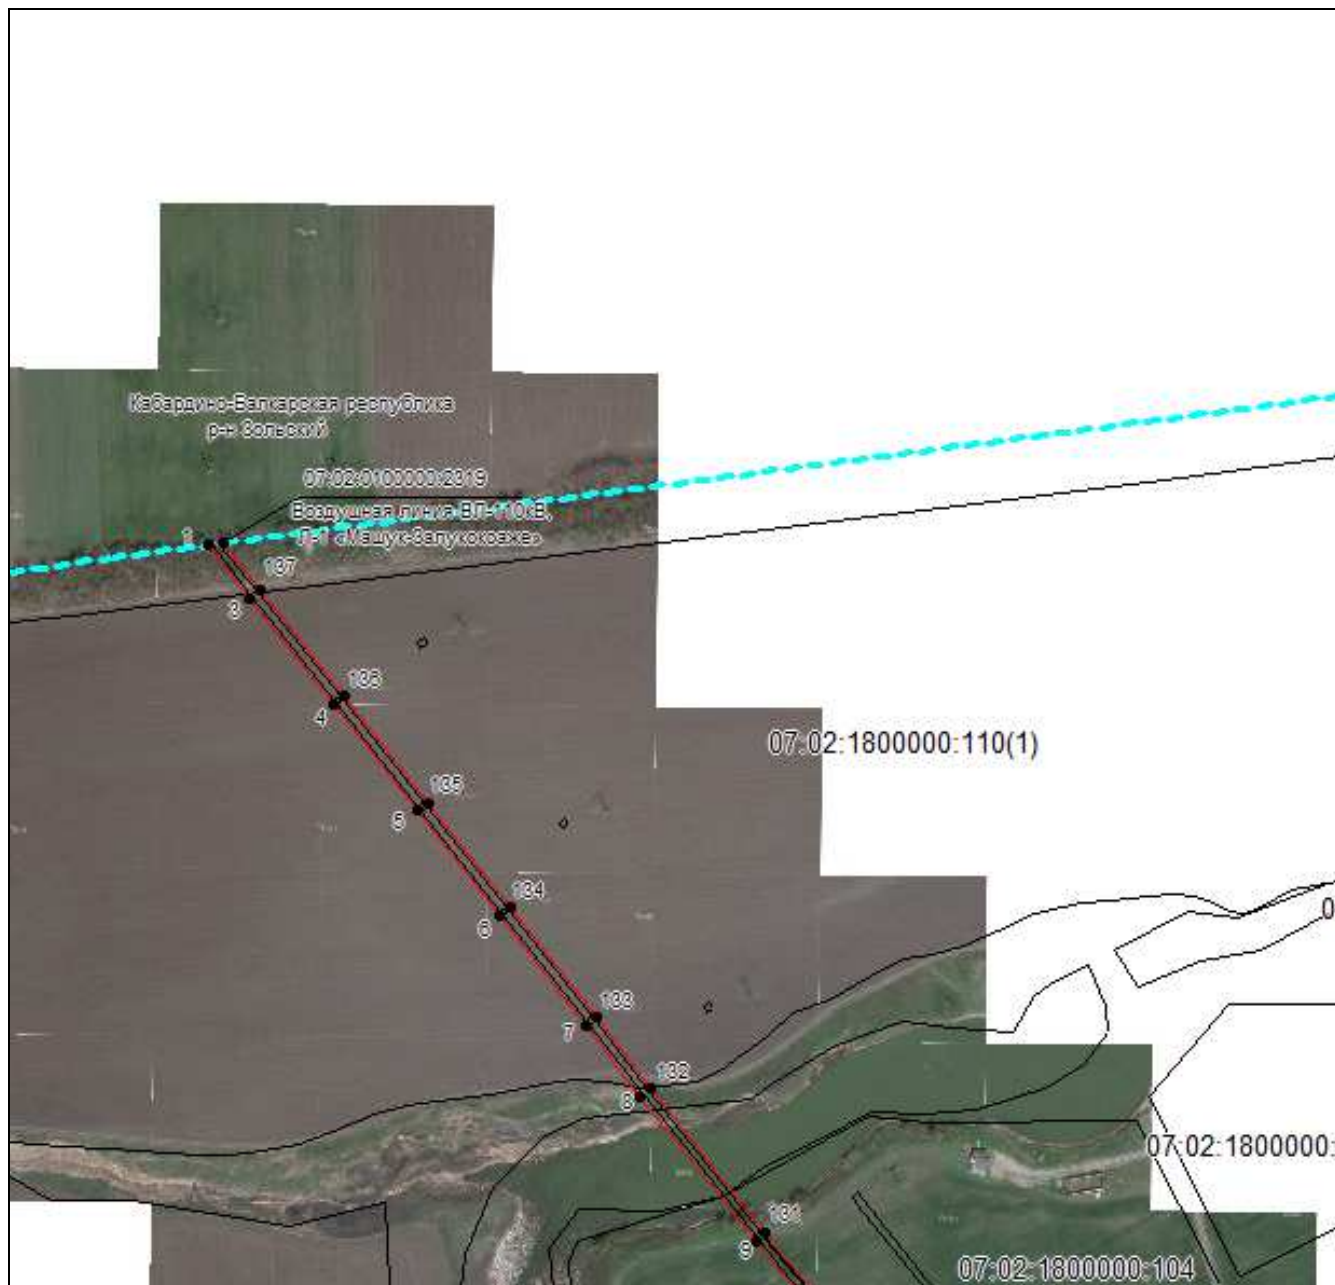

Масштаб 1:5000

Используемые условные знаки и обозначения приведены на отдельной странице в конце раздела.

Подпись Данильченко Ю. А. Дата 8 ноября 2023 г.

Место для оттиска печати (при наличии) лица, составившего описание местоположения границ объекта



ГРАФИЧЕСКОЕ ОПИСАНИЕ

местоположения границ населенных пунктов, территориальных зон,
особо охраняемых природных территорий,
зон с особыми условиями использования территории

**Публичный сервитут в отношении земель и земельных участков в целях эксплуатации
существующего линейного объекта системы электроснабжения регионального значения
«Воздушная линия ВЛ-110кВ, Л-1 «Машук-Залукокоаже» и его неотъемлемых
технологических частей**

(наименование объекта, местоположение границ которого описано)

Схема расположения границ публичного сервитута

Выносной лист №2



Масштаб 1:5000

Используемые условные знаки и обозначения приведены на отдельной странице в конце раздела.

Подпись Данильченко Ю. А. Дата 8 ноября 2023 г.

Место для оттиска печати (при наличии) лица, составившего описание местоположения границ объекта



местоположения границ населенных пунктов, территориальных зон,
особо охраняемых природных территорий,
зон с особыми условиями использования территории

(наименование объекта, местоположение границ которого описано)

Выносной лист №3



Подпись Данильченко Ю. А. Дата 8 ноября 2023 г.

Место для оттиска печати (при наличии) лица, составившего описание местоположения границ объекта



ГРАФИЧЕСКОЕ ОПИСАНИЕ


местоположения границ населенных пунктов, территориальных зон,
особо охраняемых природных территорий,
зон с особыми условиями использования территории

**Публичный сервитут в отношении земель и земельных участков в целях эксплуатации
существующего линейного объекта системы электроснабжения регионального значения
«Воздушная линия ВЛ-110кВ, Л-1 «Машук-Залукокоаже» и его неотъемлемых
технологических частей**

(наименование объекта, местоположение границ которого описано)

Схема расположения границ публичного сервитута

Выносной лист №4

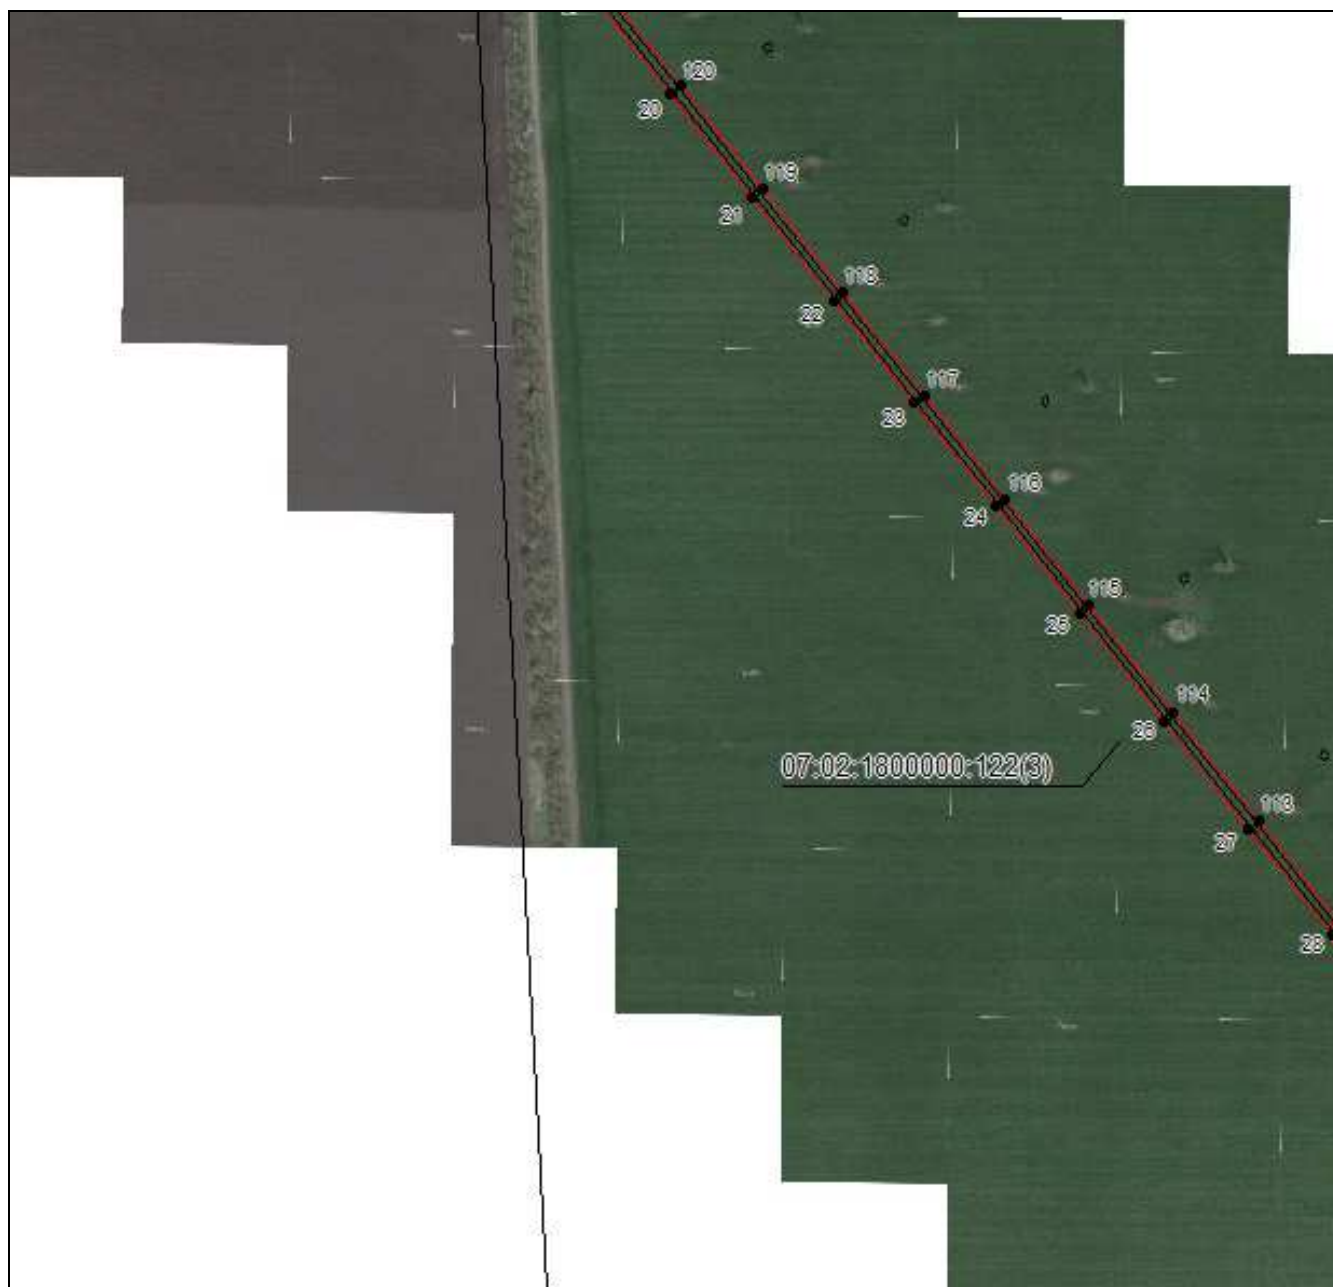

Масштаб 1:5000

Используемые условные знаки и обозначения приведены на отдельной странице в конце раздела.

Подпись Данильченко Ю. А. Дата 8 ноября 2023 г.

Место для оттиска печати (при наличии) лица, составившего описание местоположения границ объекта



ГРАФИЧЕСКОЕ ОПИСАНИЕ

местоположения границ населенных пунктов, территориальных зон,
особо охраняемых природных территорий,
зон с особыми условиями использования территории

**Публичный сервитут в отношении земель и земельных участков в целях эксплуатации
существующего линейного объекта системы электроснабжения регионального значения
«Воздушная линия ВЛ-110кВ, Л-1 «Машук-Залукокоаже» и его неотъемлемых
технологических частей**

(наименование объекта, местоположение границ которого описано)

Схема расположения границ публичного сервитута

Выносной лист №5



Масштаб 1:5000

Используемые условные знаки и обозначения приведены на отдельной странице в конце раздела.

Подпись *Данильченко Ю. А.* Дата 8 ноября 2023 г.

Место для оттиска печати (при наличии) лица, составившего описание местоположения границ объекта



ГРАФИЧЕСКОЕ ОПИСАНИЕ


местоположения границ населенных пунктов, территориальных зон,
особо охраняемых природных территорий,
зон с особыми условиями использования территории

**Публичный сервитут в отношении земель и земельных участков в целях эксплуатации
существующего линейного объекта системы электроснабжения регионального значения
«Воздушная линия ВЛ-110кВ, Л-1 «Машук-Залукокоаже» и его неотъемлемых
технологических частей**

(наименование объекта, местоположение границ которого описано)

Схема расположения границ публичного сервитута

Выносной лист №6

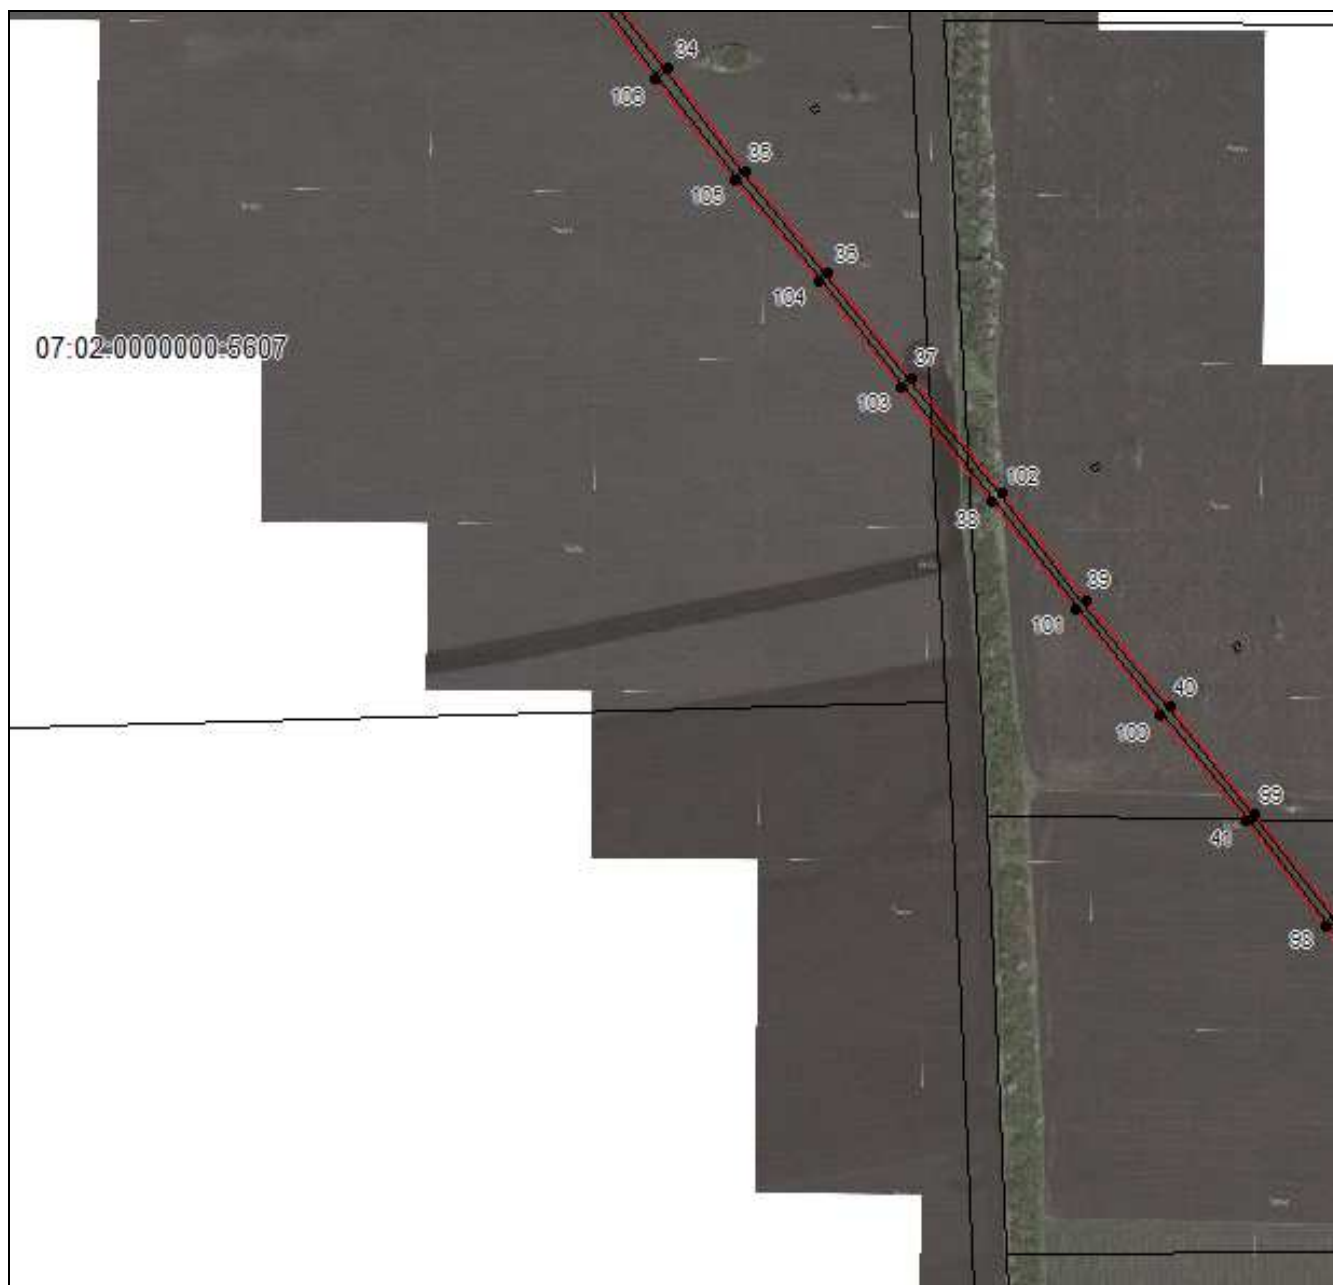

Масштаб 1:5000

Используемые условные знаки и обозначения приведены на отдельной странице в конце раздела.

Подпись Данильченко Ю. А. Дата 8 ноября 2023 г.

Место для оттиска печати (при наличии) лица, составившего описание местоположения границ объекта



ГРАФИЧЕСКОЕ ОПИСАНИЕ


местоположения границ населенных пунктов, территориальных зон,
особо охраняемых природных территорий,
зон с особыми условиями использования территории

**Публичный сервитут в отношении земель и земельных участков в целях эксплуатации
существующего линейного объекта системы электроснабжения регионального значения
«Воздушная линия ВЛ-110кВ, Л-1 «Машук-Залукокоаже» и его неотъемлемых
технологических частей**

(наименование объекта, местоположение границ которого описано)

Схема расположения границ публичного сервитута

Выносной лист №7

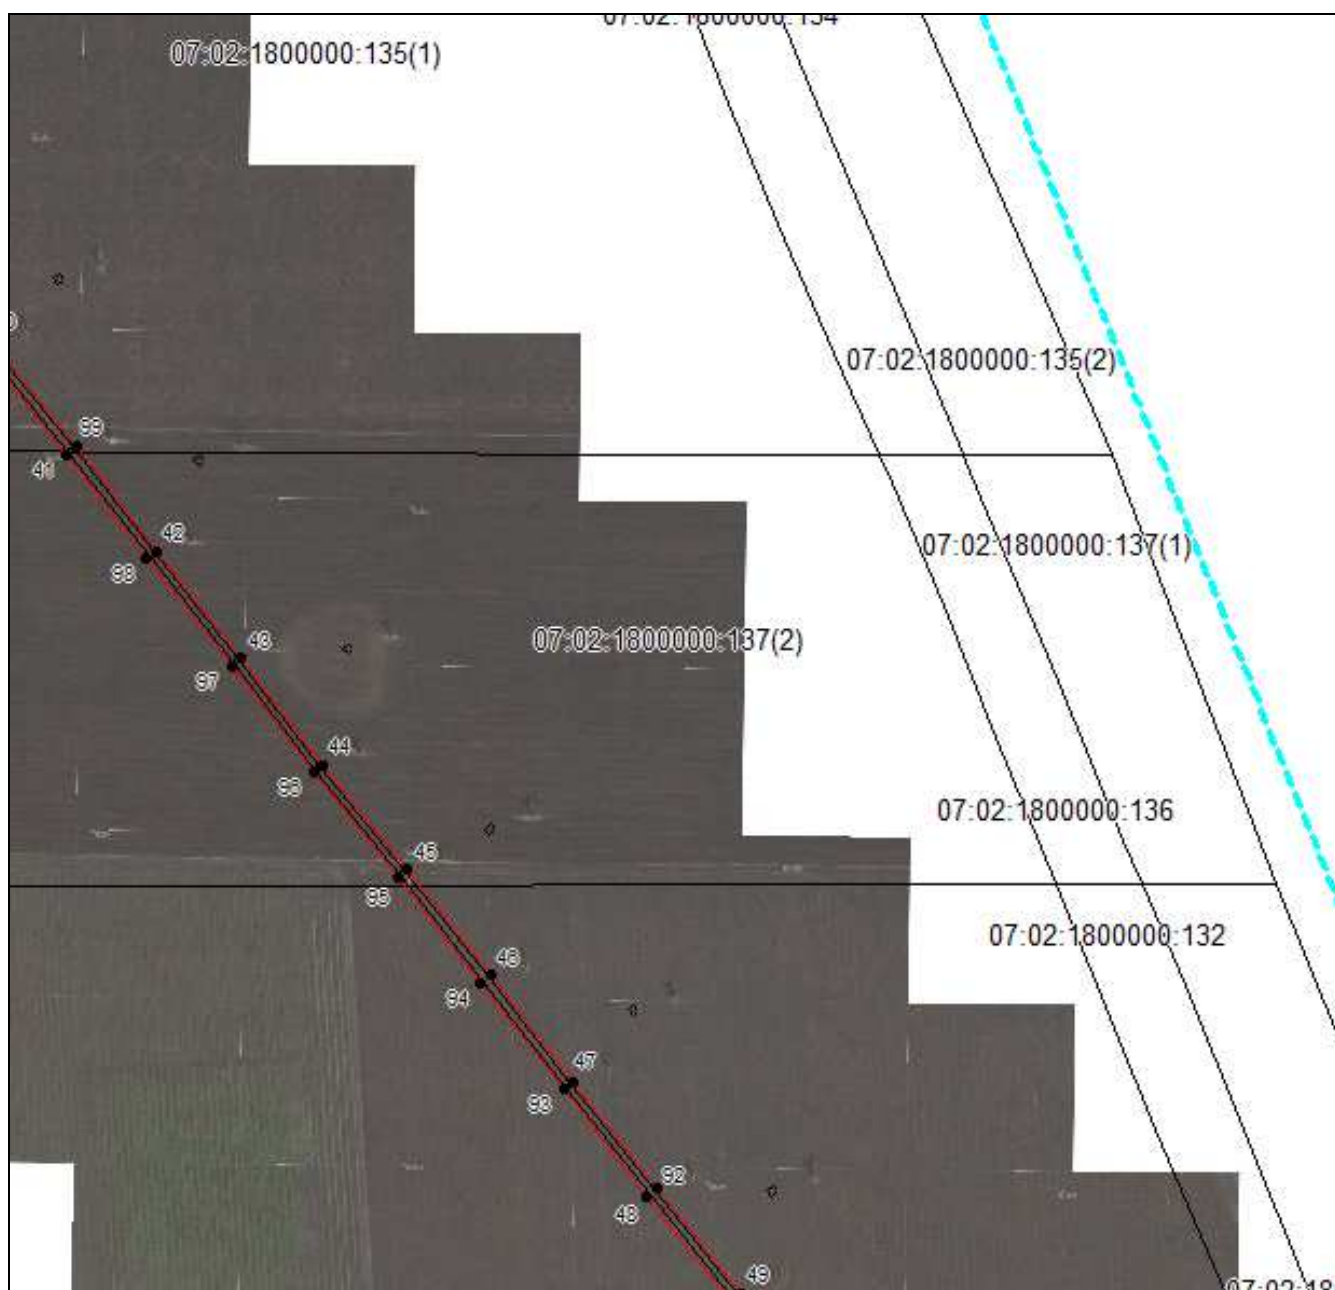

Масштаб 1:5000

Используемые условные знаки и обозначения приведены на отдельной странице в конце раздела.

Подпись *Данильченко Ю. А.* Дата 8 ноября 2023 г.

Место для оттиска печати (при наличии) лица, составившего описание местоположения границ объекта



ГРАФИЧЕСКОЕ ОПИСАНИЕ

местоположения границ населенных пунктов, территориальных зон,
особо охраняемых природных территорий,
зон с особыми условиями использования территории

**Публичный сервитут в отношении земель и земельных участков в целях эксплуатации
существующего линейного объекта системы электроснабжения регионального значения
«Воздушная линия ВЛ-110кВ, Л-1 «Машук-Залукокоаже» и его неотъемлемых
технологических частей**

(наименование объекта, местоположение границ которого описано)

Схема расположения границ публичного сервитута

Выносной лист №8



Масштаб 1:5000

Используемые условные знаки и обозначения приведены на отдельной странице в конце раздела.

Подпись Данильченко Ю. А. Дата 8 ноября 2023 г.

Место для оттиска печати (при наличии) лица, составившего описание местоположения границ объекта



ГРАФИЧЕСКОЕ ОПИСАНИЕ


местоположения границ населенных пунктов, территориальных зон,
особо охраняемых природных территорий,
зон с особыми условиями использования территории

**Публичный сервитут в отношении земель и земельных участков в целях эксплуатации
существующего линейного объекта системы электроснабжения регионального значения
«Воздушная линия ВЛ-110кВ, Л-1 «Машук-Залукокоаже» и его неотъемлемых
технологических частей**

(наименование объекта, местоположение границ которого описано)

Схема расположения границ публичного сервитута

Выносной лист №9

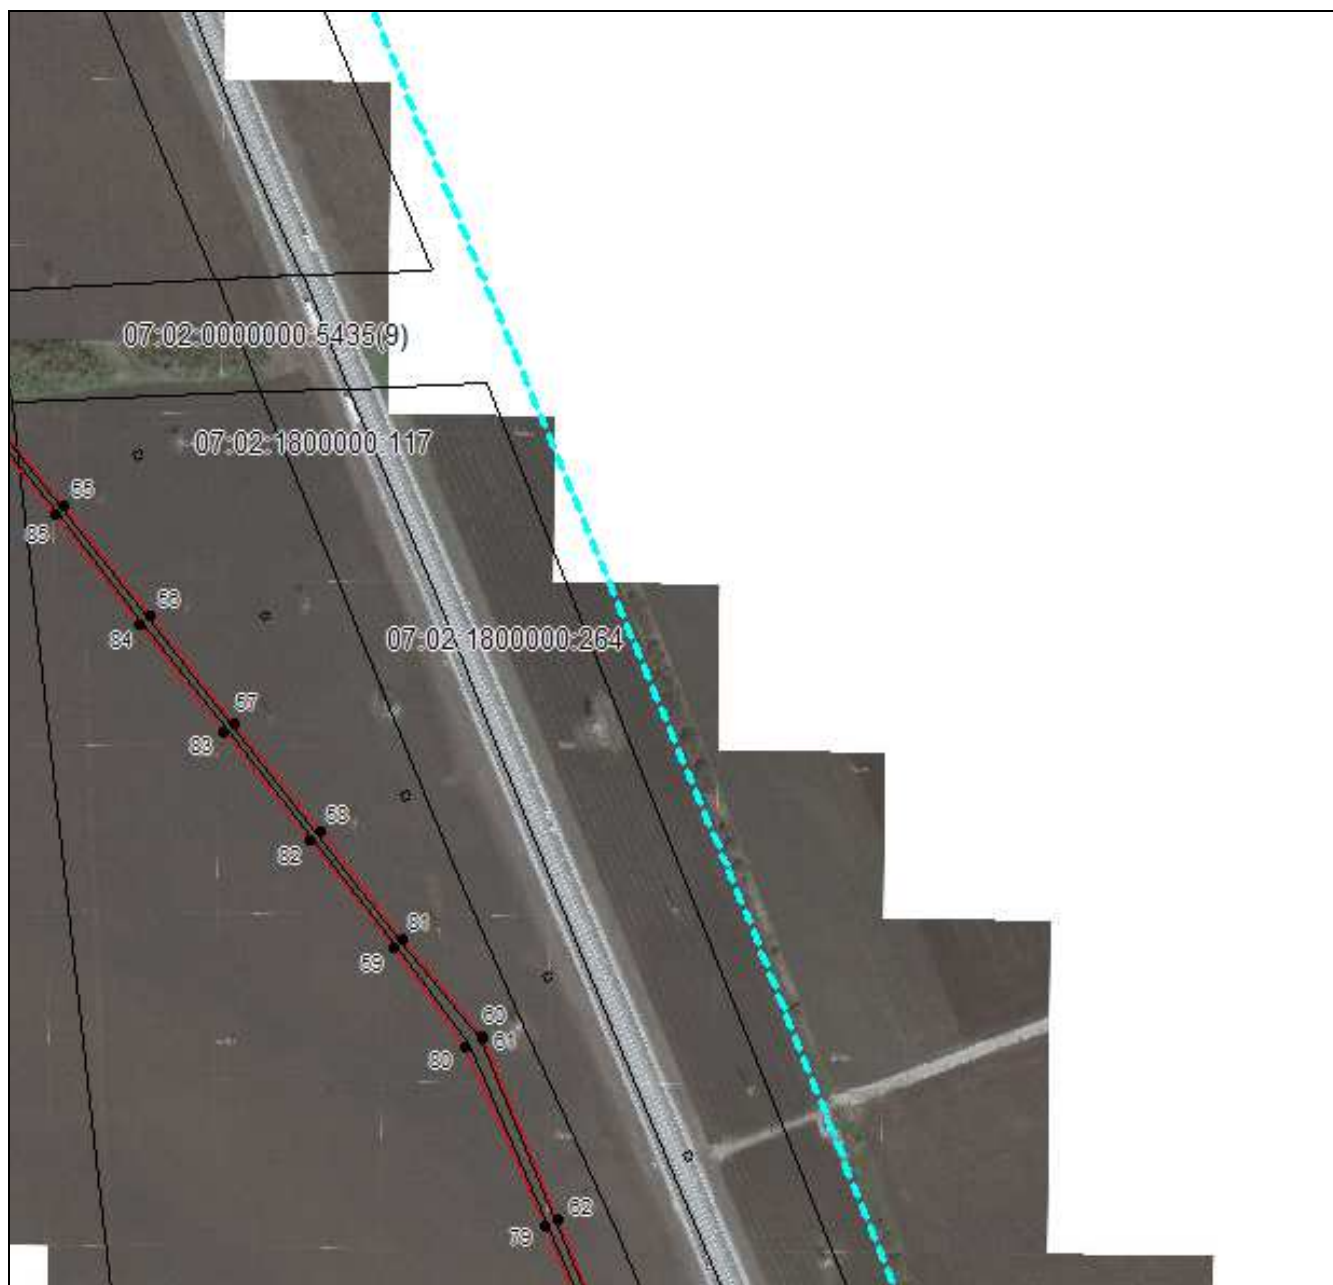

Масштаб 1:5000

Используемые условные знаки и обозначения приведены на отдельной странице в конце раздела.

Подпись Данильченко Ю. А. Дата 8 ноября 2023 г.

Место для оттиска печати (при наличии) лица, составившего описание местоположения границ объекта



ГРАФИЧЕСКОЕ ОПИСАНИЕ


местоположения границ населенных пунктов, территориальных зон,
особо охраняемых природных территорий,
зон с особыми условиями использования территории

**Публичный сервитут в отношении земель и земельных участков в целях эксплуатации
существующего линейного объекта системы электроснабжения регионального значения
«Воздушная линия ВЛ-110кВ, Л-1 «Машук-Залукокоаже» и его неотъемлемых
технологических частей**

(наименование объекта, местоположение границ которого описано)

Схема расположения границ публичного сервитута

Выносной лист №10

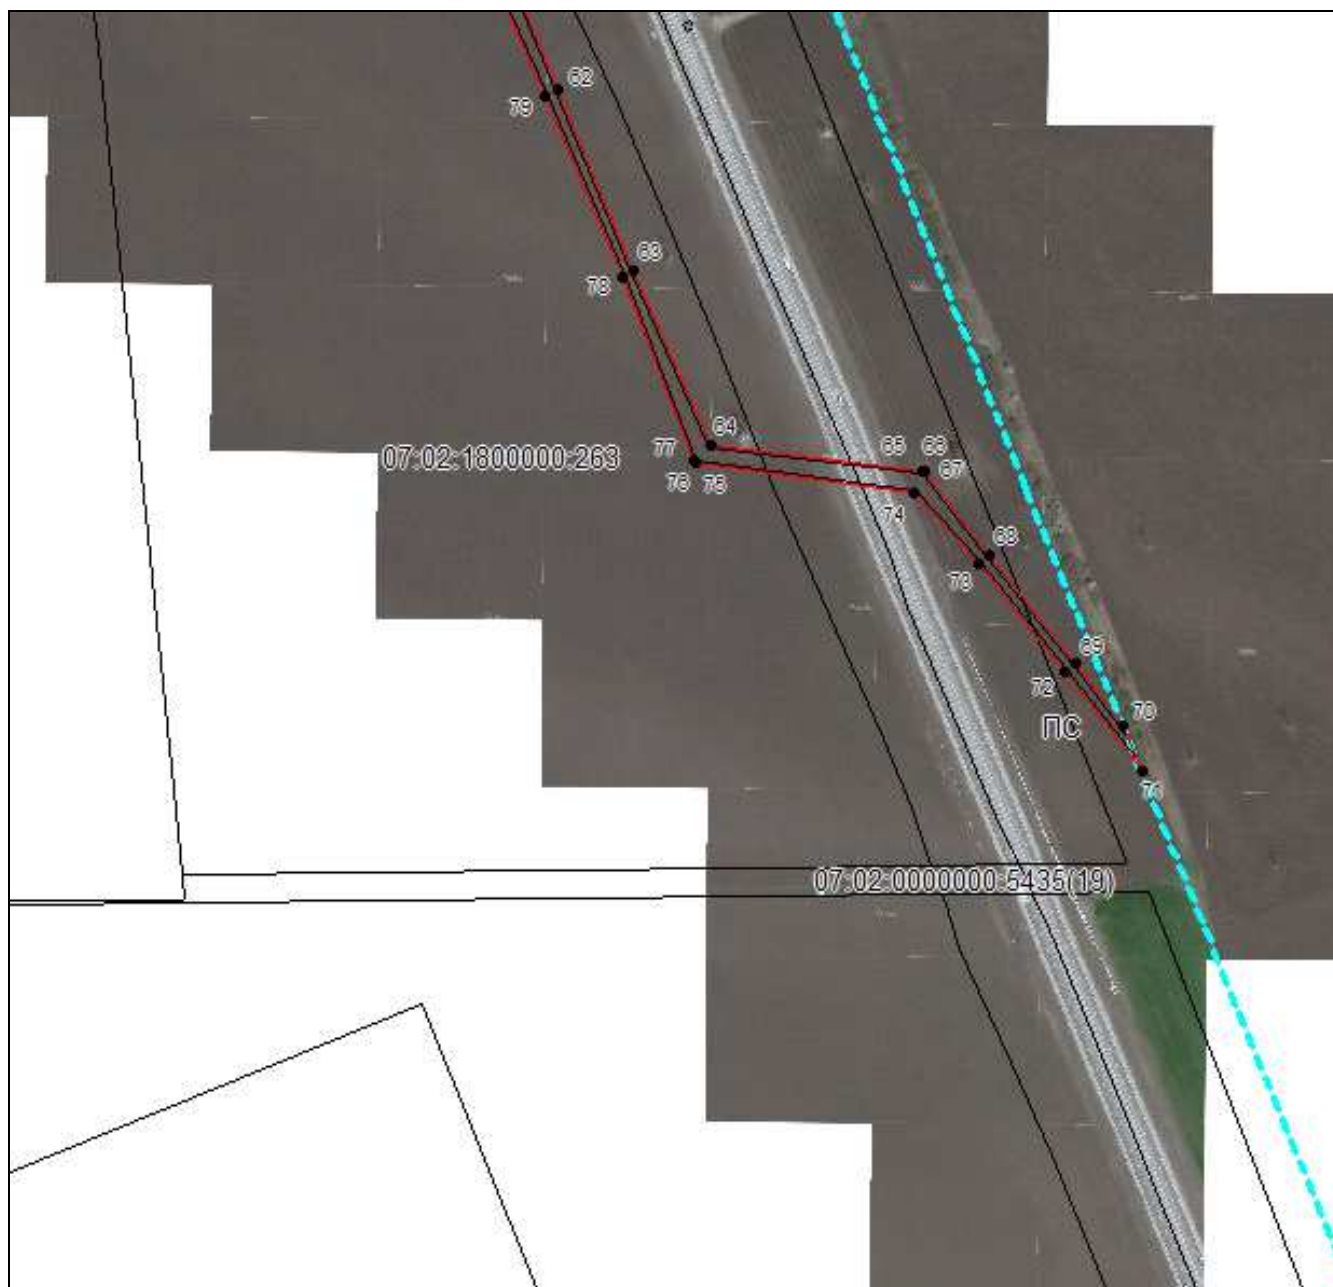

Масштаб 1:5000

Используемые условные знаки и обозначения приведены на отдельной странице в конце раздела.

Подпись Данильченко Ю. А. Дата 8 ноября 2023 г.

Место для оттиска печати (при наличии) лица, составившего описание местоположения границ объекта



ГРАФИЧЕСКОЕ ОПИСАНИЕ

местоположения границ населенных пунктов, территориальных зон,
особо охраняемых природных территорий,
зон с особыми условиями использования территории

**Публичный сервитут в отношении земель и земельных участков в целях эксплуатации
существующего линейного объекта системы электроснабжения регионального значения
«Воздушная линия ВЛ-110кВ, Л-1 «Машук-Залукокоаже» и его неотъемлемых
технологических частей**

(наименование объекта, местоположение границ которого описано)

Схема расположения границ публичного сервитута

Используемые условные знаки и обозначения:



— граница публичного сервитута,



— граница кадастрового квартала,

07:02:0100000:2319

— кадастровый номер земельного участка/объекта капитального строительства,

Воздушная линия

ВЛ-110кВ, Л-1

«Машук-

Залукокоаже»

— наименование сооружения ПАО «Россети Северный Кавказ», по сведениям ЕГРН



— характерная точка границ публичного сервитута.



— установленная граница муниципального образования

